

○ 内拡大図

LPG	50A
軸冷水 (供給)	50A
軸冷水 (戻り)	50A
低圧窒素	20A
制御空気	20A
COシフトガス	25A
H2リッチガス	25A
H2ガス	25A
純水	20A



AS BUILT  
完成図


# ケーブルルート (制御)

- 制御ケーブルは既設CO2電気室からバイオメタネーション実証設備へ引き込む。

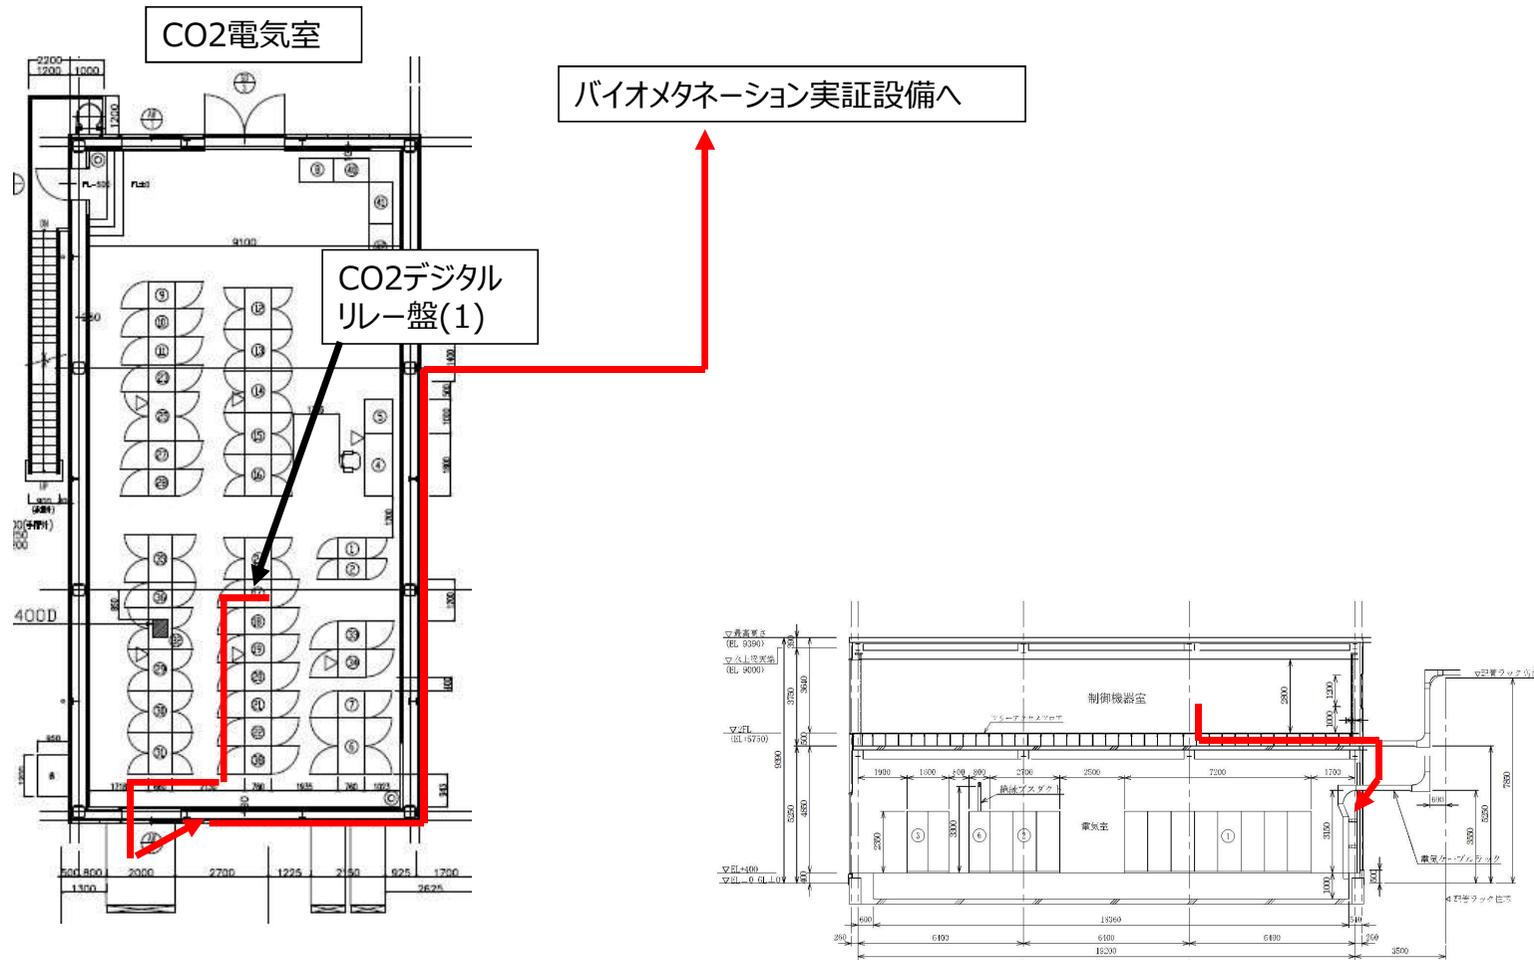

# ケーブルルート (電源)

- 電源ケーブルは既設CO2電気室からバイオメタネーション実証設備へ引き込む。

